


IZOMETRIA HALI

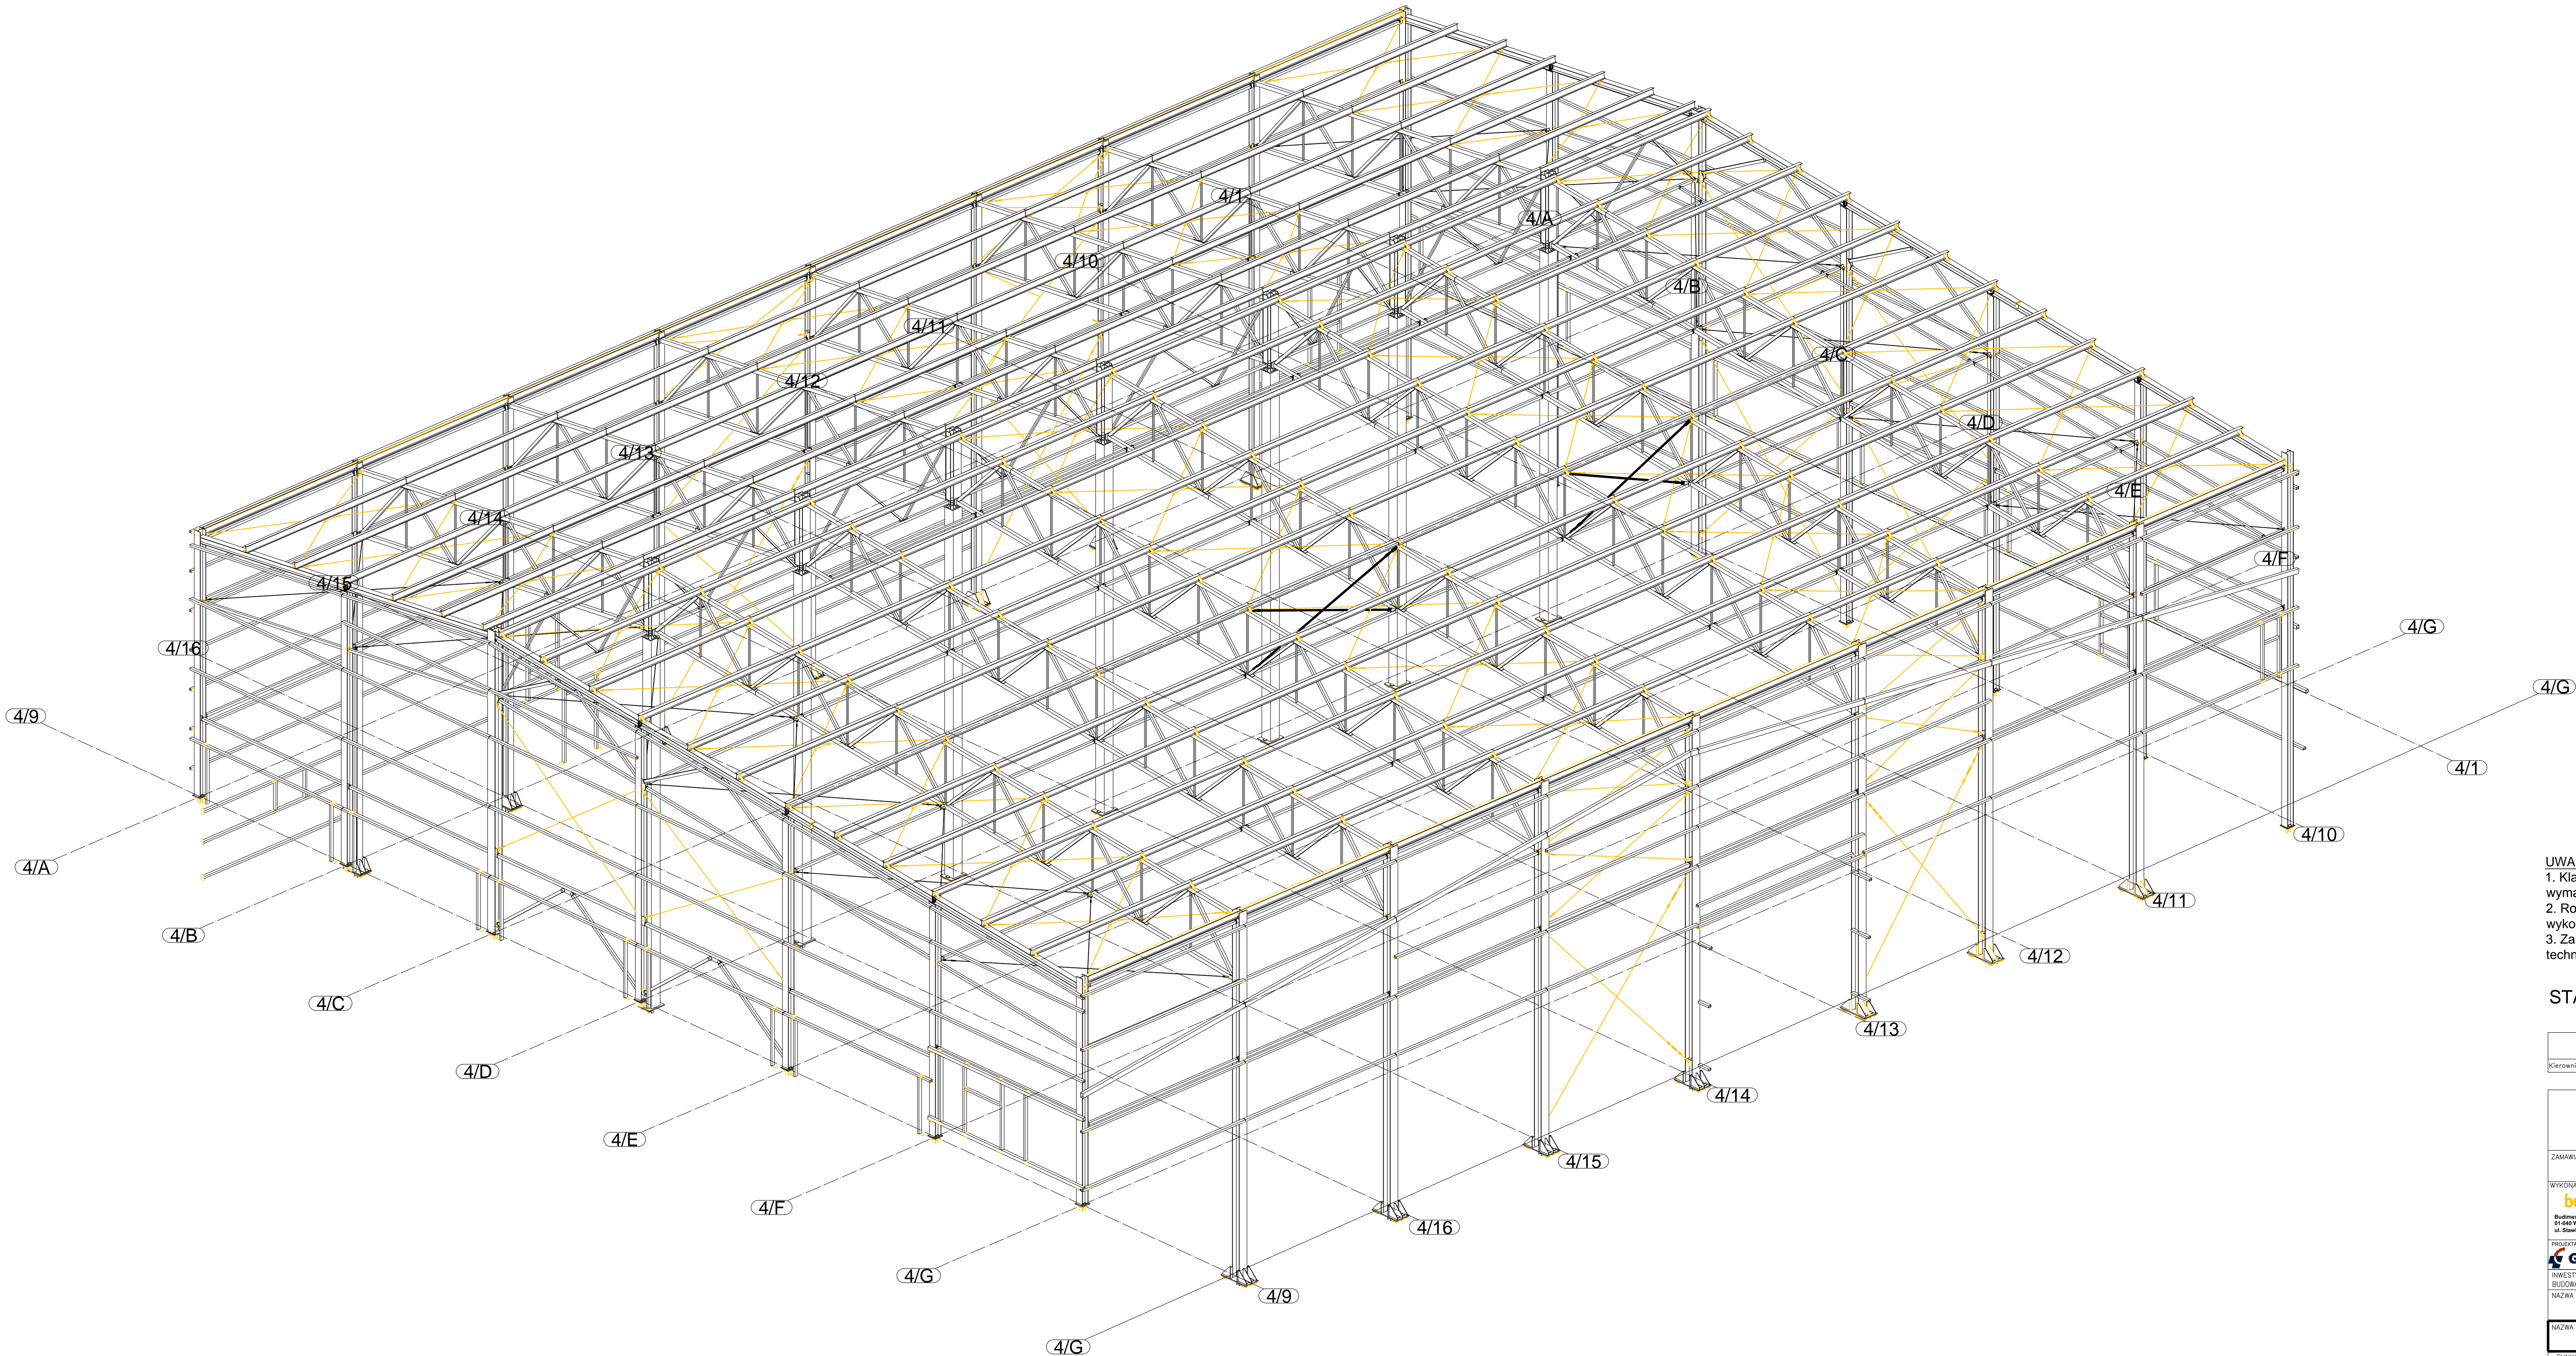

UWAGI:  
1. Klasyfikacja wykonawcza konstrukcji - Klasa 2 - wymagania podwyższone wg PN-B-06200:1999.  
2. Rozpatrywać łącznie z pozostałymi rysunkami wykonawczymi hali.  
3. Zabezpieczenia antykorozyjne konstrukcji wg specyfikacji technicznej.

STAL -S355J2

DOKUMENTACJA POWYKONAWCZA				
Kierownik budowy	mgr inż. Witold Wyka nr upr. WBPP/N44/B9/ZG			
<div><div><b>INFRASTRUKTURA I ŚRODOWISKO</b> Narodowy Instytut Infrastruktury</div><div><b>UNIA EUROPEJSKA</b> Europejski Fundusz Regionalny</div></div> <p>Projekt Zintegrowany system gospodarki odpadami dla aglomeracji białostockiej - współfinansowany przez Unię Europejską ze środków Funduszu Regionalnego w ramach Programu Infrastruktura i Środowisko</p>				
ZAMAWIAJĄCY	 <b>Lenc</b>	Przedsiębiorstwo Usługowo - Handlowo - Produkcyjne "LECH" Sp. z o.o. w Białymstoku, ul. Komarantów 4, 15-116 Białystok		
WYKONAWCA	 <b>budimex</b> Budimex S.A., 81-600 Warszawa, ul. Stawki 40	 <b>cespa</b> Cespa Compania Española de Servicios Públicos Asistencia S.A., Avenida de la Católica 6-8, 03002 Sagunto	 <b>Keppel Seghers</b> Keppel Seghers Belgium N.V., Herestraat 1, B-2030 Willembrake	
PROJEKTANT	 <b>Grontmij</b> Grontmij Polska Sp. z o.o., ul. Dąbrowska 25, 01-146 Warszawa, tel. (81) 884 93 00, fax (81) 884 93 01, e-mail: biuro@grontmij.pl	KOORDYNATOR DOKUMENTACJI	 <b>Grontmij</b> Grontmij Polska Sp. z o.o., ul. Dąbrowska 25, 01-146 Warszawa, tel. (81) 884 93 00, fax (81) 884 93 01, e-mail: biuro@grontmij.pl	
INWESTYCJA	BUDOWA ZAKŁADU UNIESZKODLIWIANIA ODPADÓW KOMUNALNYCH (ZUOK) W BIAŁYMSTOKU-KONTRAKT Nr 5			
NAZWA I ADRES OBIEKTU BUDOWANEGO	ZAKŁAD UNIESZKODLIWIANIA ODPADÓW KOMUNALNYCH (ZUOK) W BIAŁYMSTOKU ul. GEN. W. ANDERSA 40F, 15-113 BIAŁYSTOK			
NAZWA RYSUNKU	Obiekt nr14 - część "A" (IZOMETRIA HALI)			
FUNKCJA	IMIE I NAZWISKO	SPECJALNOŚĆ	NUMER UPRAWNIEN	PODPS
Projektant	mgr inż. Bernard Kendra	konstrukcyjno-budowlana	4/005/03	
Projektant				
Opracował	inż. Marcin Lewandowski			
Sprawdzał	mgr inż. Jarosław Sieradzki	konstrukcyjno-budowlana	MAZ/0133/POK/04	
SKALA	DATA	STADIUM	BRANŻA	NR. RYS.
B9X	30.10.2014	DOKUMENTACJA POWYKONAWCZA	KONSTRUKCJA	ZUOK_DP_141_14_200_00
Ścieżka				REWIZJA 00