


Przekrój 4-4 skala 1:50

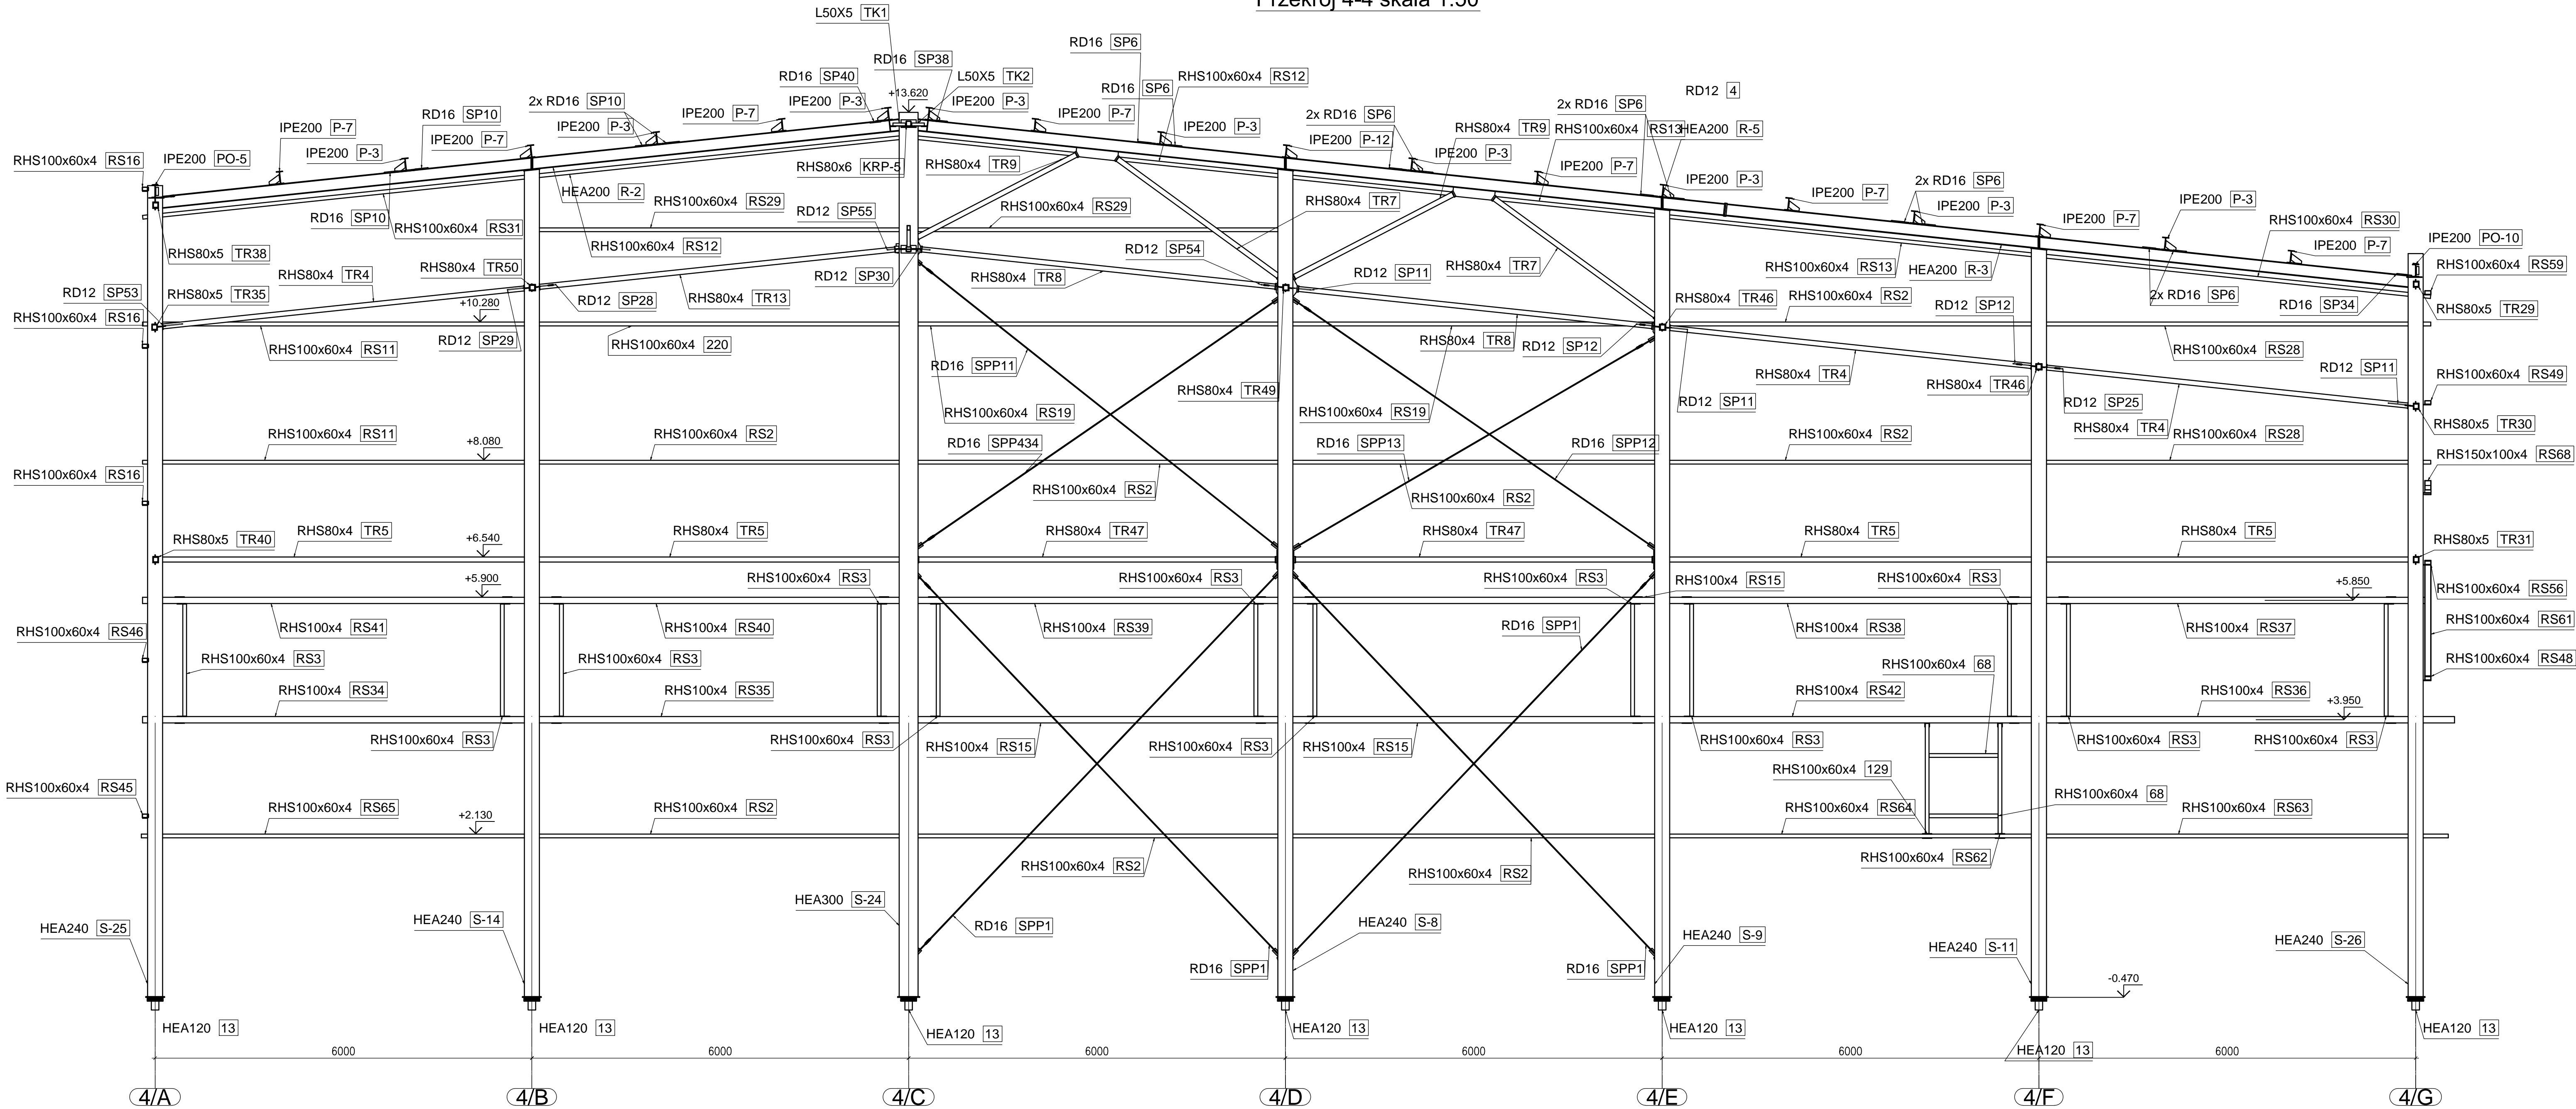

- UWAGI:
1. Klasyfikacja wykonawcza konstrukcji - Klasa 2 - wymagania podwyższone wg PN-B-06200:1999.
  2. Rozpatrywać łącznie z pozostałymi rysunkami wykonawczymi hali.
  3. Zabezpieczenia antykorozyjne konstrukcji wg specyfikacji technicznej.

STAL -S355J2

DOKUMENTACJA POWYKONAWCZA

Kierownik budowymgr inż. Witold Wyko nr upr. WBPP/N44/89/ZG

Przebiegający system gospodarki odpadami dla aglomeracji białostockiej" współfinansowany przez Unię Europejską ze środków Funduszu Spójności w ramach Programu Infrastruktura i Środowisko

ZAMAWIAJĄCY

Przedsiębiorstwo Usługowo - Handlowo - Produkcyjne "LECH" Sp. z o.o. w Białymstoku, ul. Komendantów 4, 15-110 Białystok

Budimex S.A., 01-040 Warszawa, ul. Stawki 40

Cespa Compania Española de Servicios Públicos Auxiliares S.A., Avenida de la Catedral 6-8, 08002 Barcelona

Képpel Seghers Belgium N.V., Hoofd 1 B-2830 Willebroek

WYKONAWCA

Grontmij Polska Sp. z o.o., ul. Żelazna 35, 60-164 Poznań, tel. (61) 864 93 00, fax (61) 864 93 01, e-mail: biuro@grontmij.pl

PROJEKTANT

Grontmij Polska Sp. z o.o., ul. Żelazna 35, 60-164 Poznań, tel. (61) 864 93 00, fax (61) 864 93 01, e-mail: biuro@grontmij.pl

KOORDYNATOR DOKUMENTACJI

INWESTYCJA

BUDOWA ZAKŁADU UNIESZKODLIWIANIA ODPADÓW KOMUNALNYCH (ZUOK) W BIAŁYMSTOKU-KONTRAKT Nr 5

NAZWA I ADRES OBIEKTU BUDOWLANEGO

ZAKŁAD UNIESZKODLIWIANIA ODPADÓW KOMUNALNYCH (ZUOK) W BIAŁYMSTOKU ul. GEN. WŁ. ANDERSA 40F, 15-113 BIAŁYSTOK

NAZWA RYSUNKU

Obiekt nr14 – część "A" PRZĘKROJ 4-4

FUNKCJA	IMIE I NAZWISKO	SPECJALNOŚĆ	NUMER UPRAWNIENI	PODPIS
Projektant	mgr inż. Bernard Kendra	konstrukcyjno-budowlana	4/005/03	
Projektant				
Opracował	inż. Marcin Lewandowski			
Sprawdzający	mgr inż. Jarosław Sieradzki	konstrukcyjno-budowlana	MAZ/0133/POOK/04	
SKALA	DATA	STADIUM	BRANŻA	NR RYS.
1:50	30.10.2015	DOKUMENTACJA POWYKONAWCZA	KONSTRUKCJA	ZUOK_DP_141_14_204_00
				REWIZJA
				00

Ściezka