


UWAGI / NOTES

- UWAGA 1: WŁAZ KONTROLNY Z PRZYKRĘCONĄ KRATĄ DLA BEZPIECZEŃSTWA OBSŁUGI  
NOTE 1: INSPECTION OPENING WITH BOLTED SAFETY FOR PERSONNEL PROTECTION  
UWAGA 2: OBRÓTY SILNIKA DO PRZODU / DO TYŁU. PRACA W TRYBIE WSTECZNYM TYLKO PODCZAS PRACY MIEJSCOWEJ  
NOTE 2: MOTOR FORWARD/REVERSE. REVERSE MODE ONLY IN LOCAL OPERATION  
UWAGA 3: OSŁONA Z SIATKI  
NOTE 3: MESH GUARD  
UWAGA 4: ZAWORY OPLĄCZONE MECHANICZNIE  
NOTE 4: VALVES MECHANICALLY LINKED

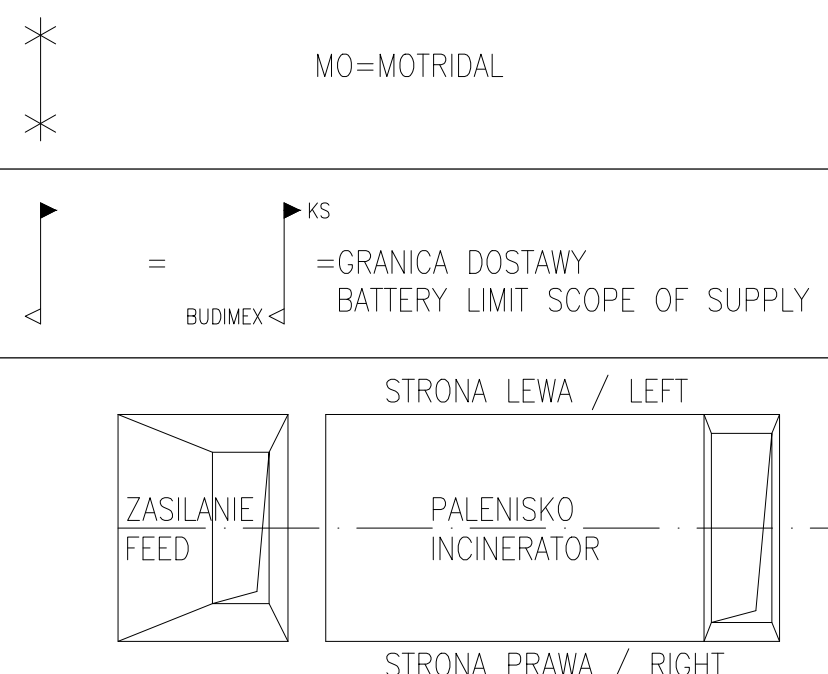

UWAGI OGÓLNE / GENERAL NOTES

12	ASB	UPDATE/AKTUALIZACJA	14.10.16
11	ASB	UPDATE/AKTUALIZACJA	03.05.16
10	ASB	UPDATE/AKTUALIZACJA	12.10.15
9	ASB	UPDATE/AKTUALIZACJA	29.05.15
8	AFC	UPDATE/AKTUALIZACJA	05.11.14
7	AFC	UPDATE/AKTUALIZACJA	22.08.14
6	AFD	UPDATE/AKTUALIZACJA	02.04.14
5	AFD	UPDATE/AKTUALIZACJA	22.01.14
4	AFD	UPDATE/AKTUALIZACJA	07.08.13
3	AFD	UPDATE/AKTUALIZACJA	13.05.13
2	AFD	UPDATE/AKTUALIZACJA	26.03.13
1	PRE	UPDATE/AKTUALIZACJA	03.01.13
0	PRE	FIRST ISSUE/WYDANIE PIERWSZE	06.12.12
REWIZJA	STATUS	OPIS ZMIANY	DATA

DOKUMENTACJA POWYKONAWCZA

Kierownik budowy	mgr inż. Otto Escarcia
------------------	------------------------

Projekt „Zintegrowany system gospodarki odpadami dla aglomeracji białostockiej” współfinansowany przez Unię Europejską ze środków Funduszu Społecznego w ramach Programu Infrastruktura i Środowisko

**ZAMAWIAJĄCY**

**Przedsiębiorstwo Usługowo - Handlowo - Produkcyjne „LECH” Sp. z o.o. w Białymstoku, ul. Komarantów 4, 15-110 Białystok**

**WYKONAWCA:**

**budimex**

Budimex S.A., 01-640 Warszawa, ul. Sławi 4B

**cespa**

Cespa Company Espanola de Servicios Publicos Auxiliares S.A., Avenidas de la Catedral 6-8, 08092 Barcelona

**Képpel Seghers**

Képpel Seghers Belgium N.V., Hooft 1 B-2830 Willebroek

**PROJEKTANT**

**Grontmij**

Grontmij Polska Sp. z o.o., ul. Żelazna 35, 01-164 Płoczn, tel. (61) 864 93 00; fax (61) 864 93 01 e-mail: biuro@grontmij.pl

**INWESTYCJA**

**BUDOWA ZAKŁADU UNIESZKODLIWIANIA ODPADÓW KOMUNALNYCH (ZUOK) W BIAŁYMSTOKU – KONTRAKT N°5**

**NAZWA I ADRES OBIEKTU BUDOWLANEGO**

**ZAKŁAD UNIESZKODLIWIANIA ODPADÓW KOMUNALNYCH (ZUOK) W BIAŁYMSTOKU ul. GEN W. ANDERSA, BIAŁYSTOK**

**NAZWA RYSUNKU**

**PRZENOSZENIE POPIŁÓW Z KOTŁA**

FUNKCJA	IMIE I NAZWISKO	SPECJALNOŚĆ / NUMER UPRAWNIEN	PODPIS
Projektant	BENOIT VANDERBORGH	INŻYNIER PROJEKTU	
Projektant	TOM HUYBRECHTS	INŻYNIER PROJEKTU	
Opracował	WIM LAMBERTS	KONSTRUKTOR	
Sprawdzący	TOM HERMANS	INŻYNIER PROJEKTU	

SKALA —1:100—

DATA 14.10.16

STADIUM DOKUMENTACJA POWYKONAWCZA

BRANŻA TECHNOLOGIA

NR RYS. ZUOK\_DP\_503\_01\_220\_12

REWIZJA 12