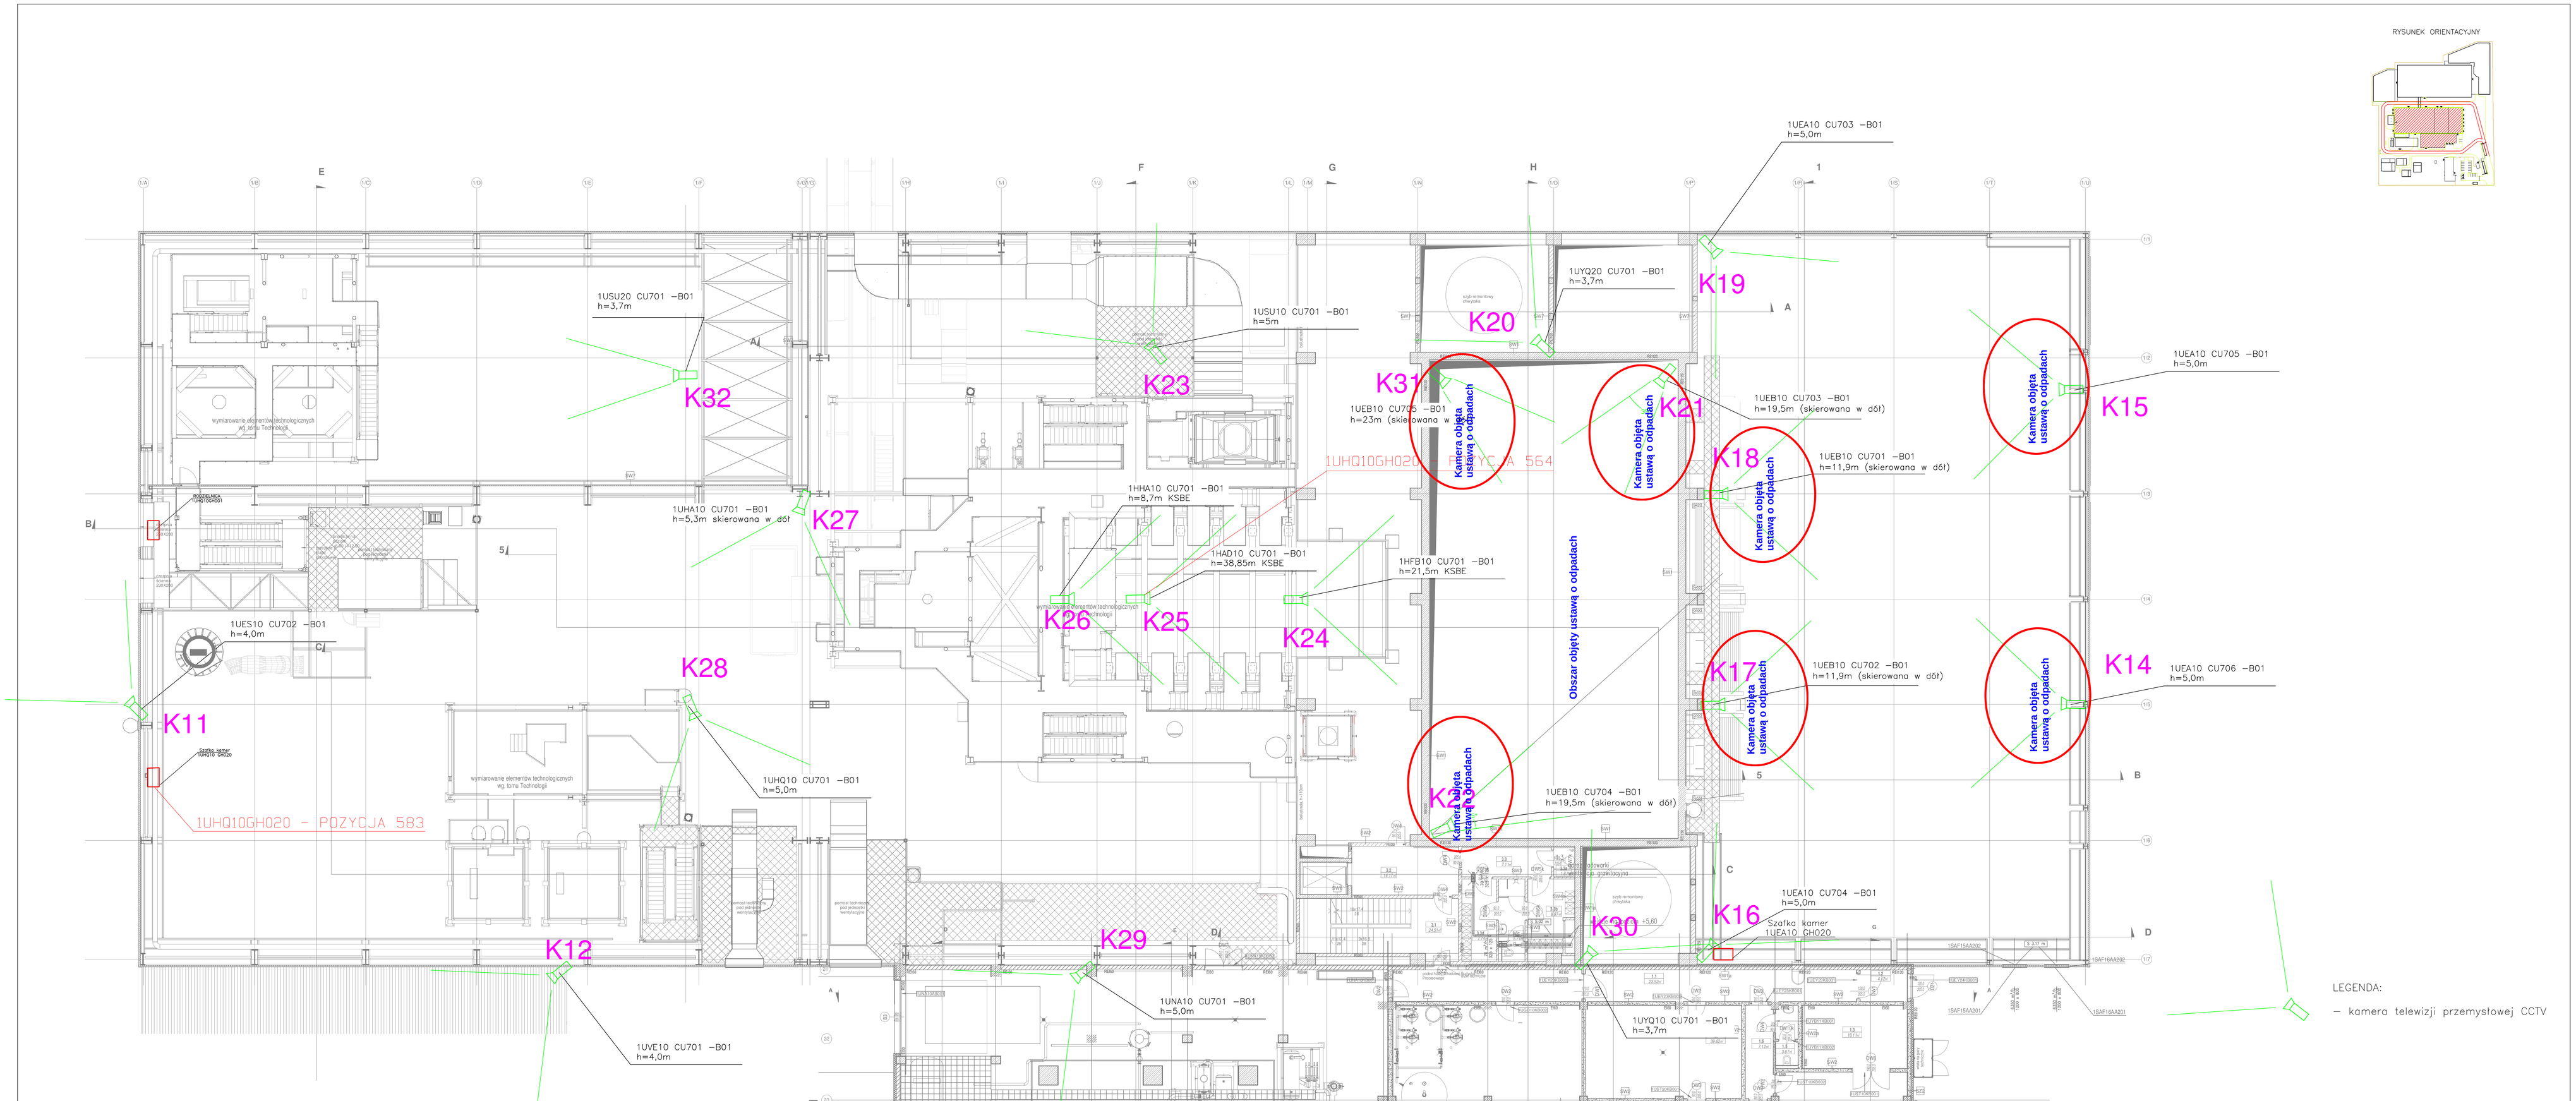

Uwaga:
Na planie nie zostały przedstawione kamery ujęte w dostawie KSBE:
1HFB10 CU701 –B01 kamera powyżej leja zasypowego
1HAD10 CU701 –B01 kamera wskaźnika poziomu wałczaka
1HHA10 CU701 –B01 kamera paleniska

DOKUMENTACJA POWYKONAWCZA

Kierownik budowy mgr inż. Witold Wyko nr upr. WBPP/N44/99/ZG

INFRASTRUKTURA I ŚRODOWISKO
NARODOWA STRATEGIA SPÓJNOŚCI

UNIA EUROPEJSKA
FUNDUSZ SPÓJNOŚCI

Projekt „Zintegrowany system gospodarki odpadami dla aglomeracji białostockiej" współfinansowany przez Unię Europejską ze środków Funduszu Spójności w ramach Programu Infrastruktura i Środowisko

ZAMAWIAJĄCY: Przedsiębiorstwo Usługowo - Handlowo - Produkcyjne "LECH" Sp. z o.o. w Białymstoku, ul. Kombatantów 4, 15-110 Białystok

WYKONAWCA: budimex — Budimex S.A., 01-040 Warszawa, ul. Stawki 40; cespa — Cespa Compania Espanola de Servicios Publicos Auxiliares S.A., Avenida de la Cebolera 6-8, 28052 Barcelona; Keppel Seghers — Keppel Seghers Belgium N.V., Havikl 1-5 3630 Wilderzeek

PROJEKTANT: AT PROJECT

KOORDYNATOR DOKUMENTACJI: Grontmij Polska Sp. z o.o. ul. Żądzka 23, 00-164 Poznań, tel. (+48 61) 8 52 00 00, fax (+48 61) 8 52 03 01, e-mail: biuro@grontmij.pl

INWESTYCJA:
BUDOWA ZAKŁADU UNIESZKODLIWIANIA ODPADÓW KOMUNALNYCH (ZUOK) W BIAŁYMSTOKU–KONTRAKT Nr 5

NAZWA I ADRES OBIEKTU BUDOWLANEGO:
ZAKŁAD UNIESZKODLIWIANIA ODPADÓW KOMUNALNYCH (ZUOK) W BIAŁYMSTOKU
ul. GEN. W. ANDERSA 40F, 15–113 BIAŁYSTOK

NAZWA RYSUNKU:
PLAN LOKALIZACJI KAMER W BUDYNKU TECHNICZNYM I PROCESOWYM

FUNKCJA	IMIĘ I NAZWISKO	SPECJALNOŚĆ	NUMER UPRAWNIEŃ	PODPIS
Projektant	mgr inż. Bartłomiej Zasiuk	instalacje elektryczne	PDM/0146/POOE/06	
Projektant	mgr inż.			
Opracował	mgr inż. Bartłomiej Zasiuk			
Sprawdzający	mgr inż. Andrzej Piłat	instalacje elektryczne	ŁI–6–430/220/76	

SKALA	DATA	STADIUM	BRANŻA	NR RYS.	REWIZJA
1:100	28.10.2014	DOKUMENTACJA POWYKONAWCZA	AKPA	ZUOK_DP_146_11_303_01	01

Ścieżka