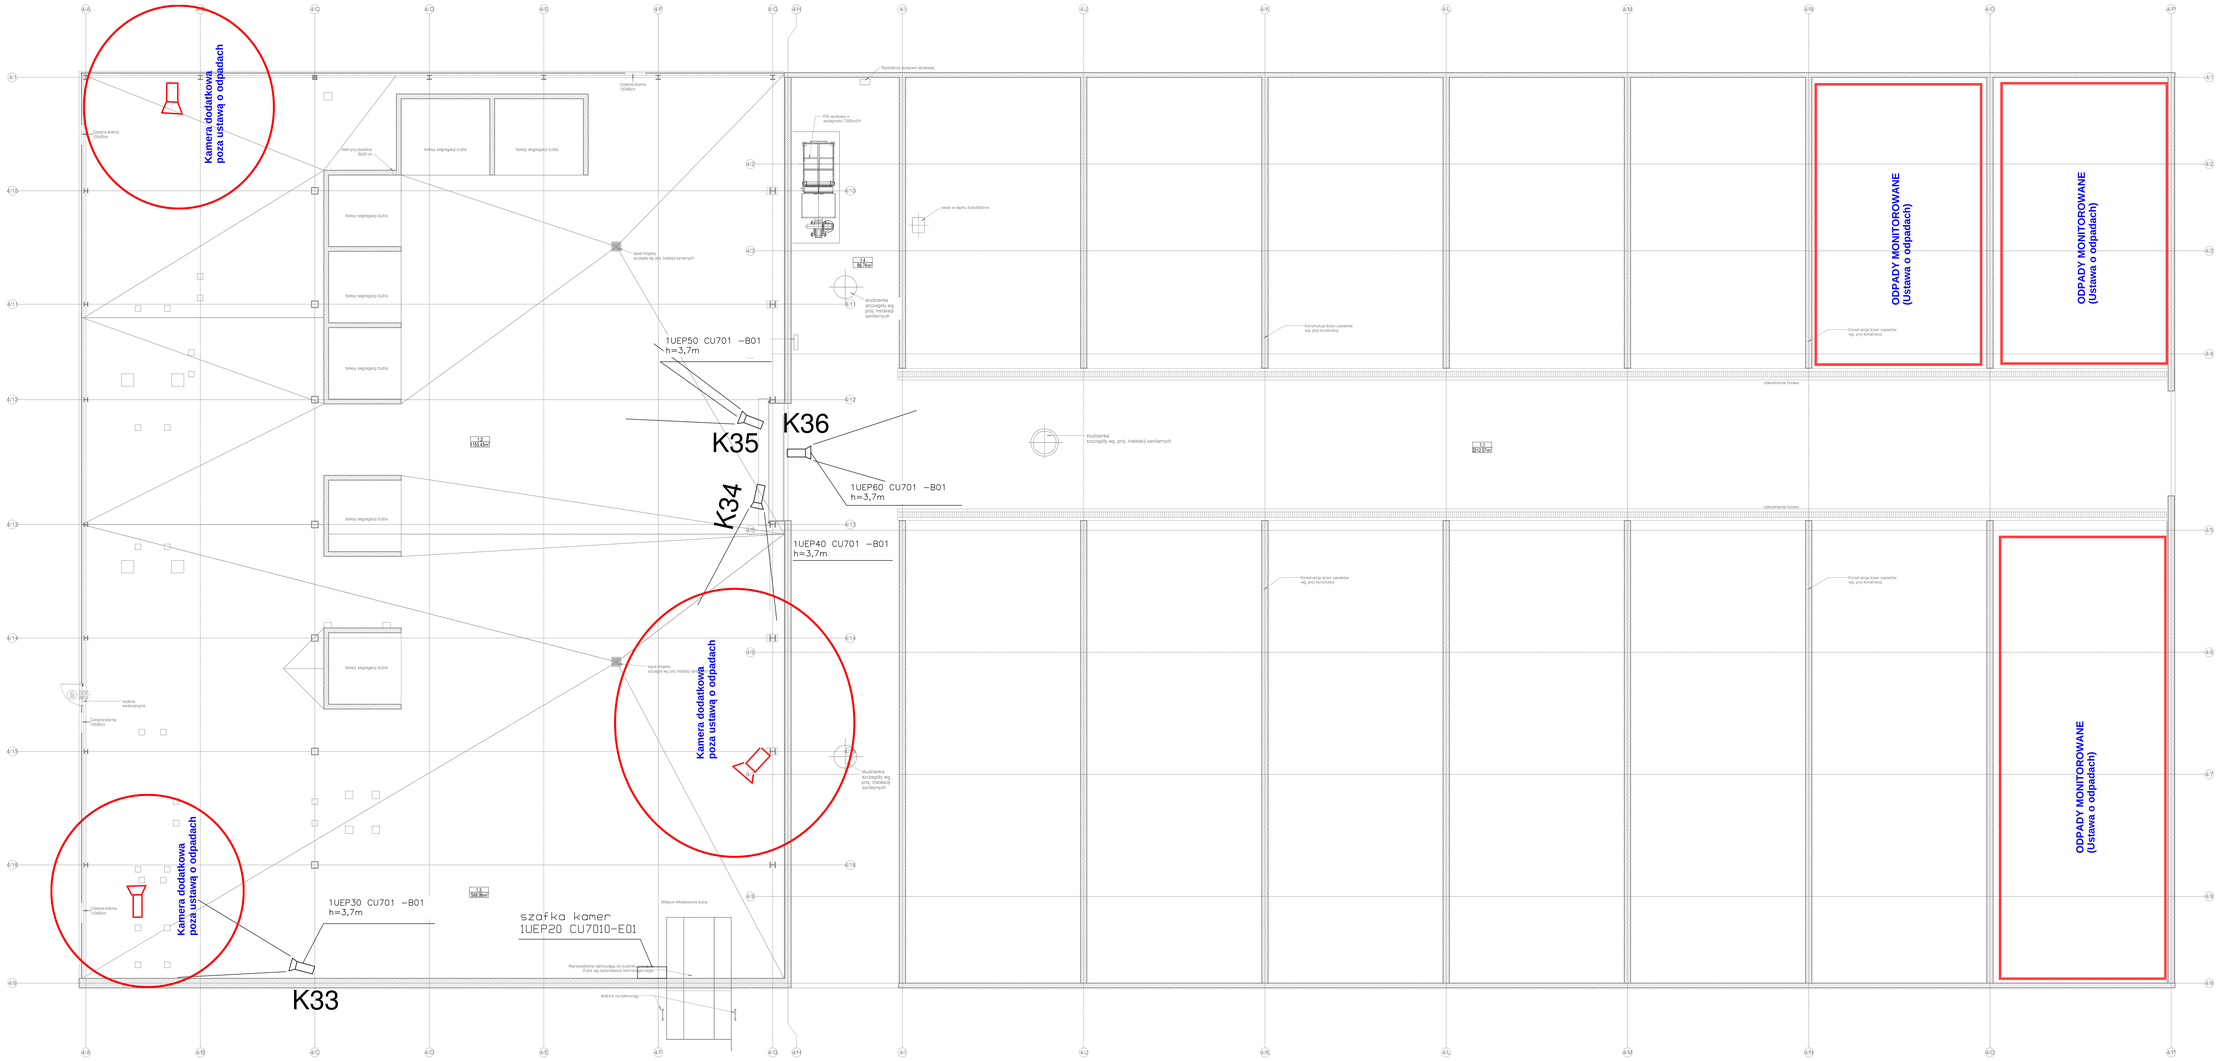

DOKUMENTACJA POWYKONAWCZA

Kierownik budowy | mgr inż. Witold Wyka | nr upr. WBPP/N44/09/Zo

INFRASTRUKTURA I ŚRODOWISKO
UNIA EUROPEJSKA
Projekt „Zintegrowany system gospodarki odpadami dla aglomeracji białostockiej" współfinansowany przez Unię Europejską ze środków Funduszu Spójności w ramach Programu Infrastruktura i Środowisko

ZAMAWIAJĄCY: Przedsiębiorstwo Usługowo - Handlowo - Produkcyjne "LECH" Sp. z o.o. w Białymstoku, ul. Kombatantów 4, 15-110 Białystok

WYKONAWCA: budimex — Budimex S.A., 01-040 Warszawa, ul. Stawki 40; cespa — Cespa Compañía Española de Servicios Públicos Auxiliares S.A., Avenida Diagonal 615, 08021 Barcelona; Koppel Seghers — Koppel Seghers Belgium N.V., Houtlei 1 B-2630 Willebroek

PROJEKTANT: AT PROJECT

KOORDYNATOR DOKUMENTACJI: Grontmij Polska Sp. z o.o., ul. Bonifraterska 17, 00-203 Warszawa, tel. (0) (22) 851 92 00, fax (0) (22) 851 92 01, e-mail: biuro@grontmij.pl

INWESTYCJA: BUDOWA ZAKŁADU UNIESZKODLIWIANIA ODPADÓW KOMUNALNYCH (ŻUŻK) W BIAŁYMSTOKU—KONTRAKT Nr 5

NAZWA I ADRES OBIEKTU BUDOWLANEGO: ZAKŁAD UNIESZKODLIWIANIA ODPADÓW KOMUNALNYCH (ŻUŻK) W BIAŁYMSTOKU ul. OZN W. ANDERSA KOT. 15-110 BIAŁYSTOK

NAZWA RYSUNKU: PLAN LOKALIZACJI KAMER W BUDYNKU ŻUŻA

FUNKCJA	IMIĘ I NAZWISKO	SPECJALNOŚĆ	NUMER UPRAWNIEŃ	PODPIS
Projektant	mgr inż. Bartłomiej Zaiuk	INSTALACJE SANITARNE	POM/0149/POOC/06	
Projektant	mgr inż.			
Opracował	mgr inż. Bartłomiej Zaiuk			
Sprawdzający	mgr inż. Andrzej Pilat	INSTALACJE SANITARNE	01-B-430/220/76	

SKALA	DATA	STADIUM	BRANŻA	NR RYS.	REWIZJA
1:100	29.10.2010	DOKUMENTACJA POWYKONAWCZA	APA	ŻUOK_DP_146_14_001_00	00

Ślizgko